


Mapa do celów projektowych	Data:	25.11.2016	skala	1:500
	Pomierzył			
	Opracował			
	Sprawdził			


Numeryczna mapa jednostkowa zasadnicza

Mapa powstała z wektoryzacji rastra mapy zasadniczej

Granice wniesiono z mapy ewidencyjnej PODGiK w Raciborzu.

Nie wszystkie dane ewidencyjne wskazane na niniejszej mapie

spełniają wymagania dokładnościowe określone w przepisach

Nie wyklucza się istnienia w terenie innych nie wykazanych na mapie urządzeń sieci uzbrojenia terenu, które nie były zgłoszone do inwentaryzacji powykonawczej.

W zakresie opracowania stwierdzono projektów ZUD

dotyczących budowy kanalizacji sanitarnej i wodociągowej:

projektowana sieć wodociągowa ————

projektowana sieć kanalizacji sanitarnej ————

SG.6642.2.1359.2016

Ukl. wsp.: 2000 s.6/ Amsterdam

woj. śląskie


powiat: raciborski

jednostka ewidencyjna: Racibórz

obręb: Ostróg

obiekt: ul. Zamkowa dz.nr. 937

Mapa: 6.126.22.20.4.4 6.126.22.20.4.3

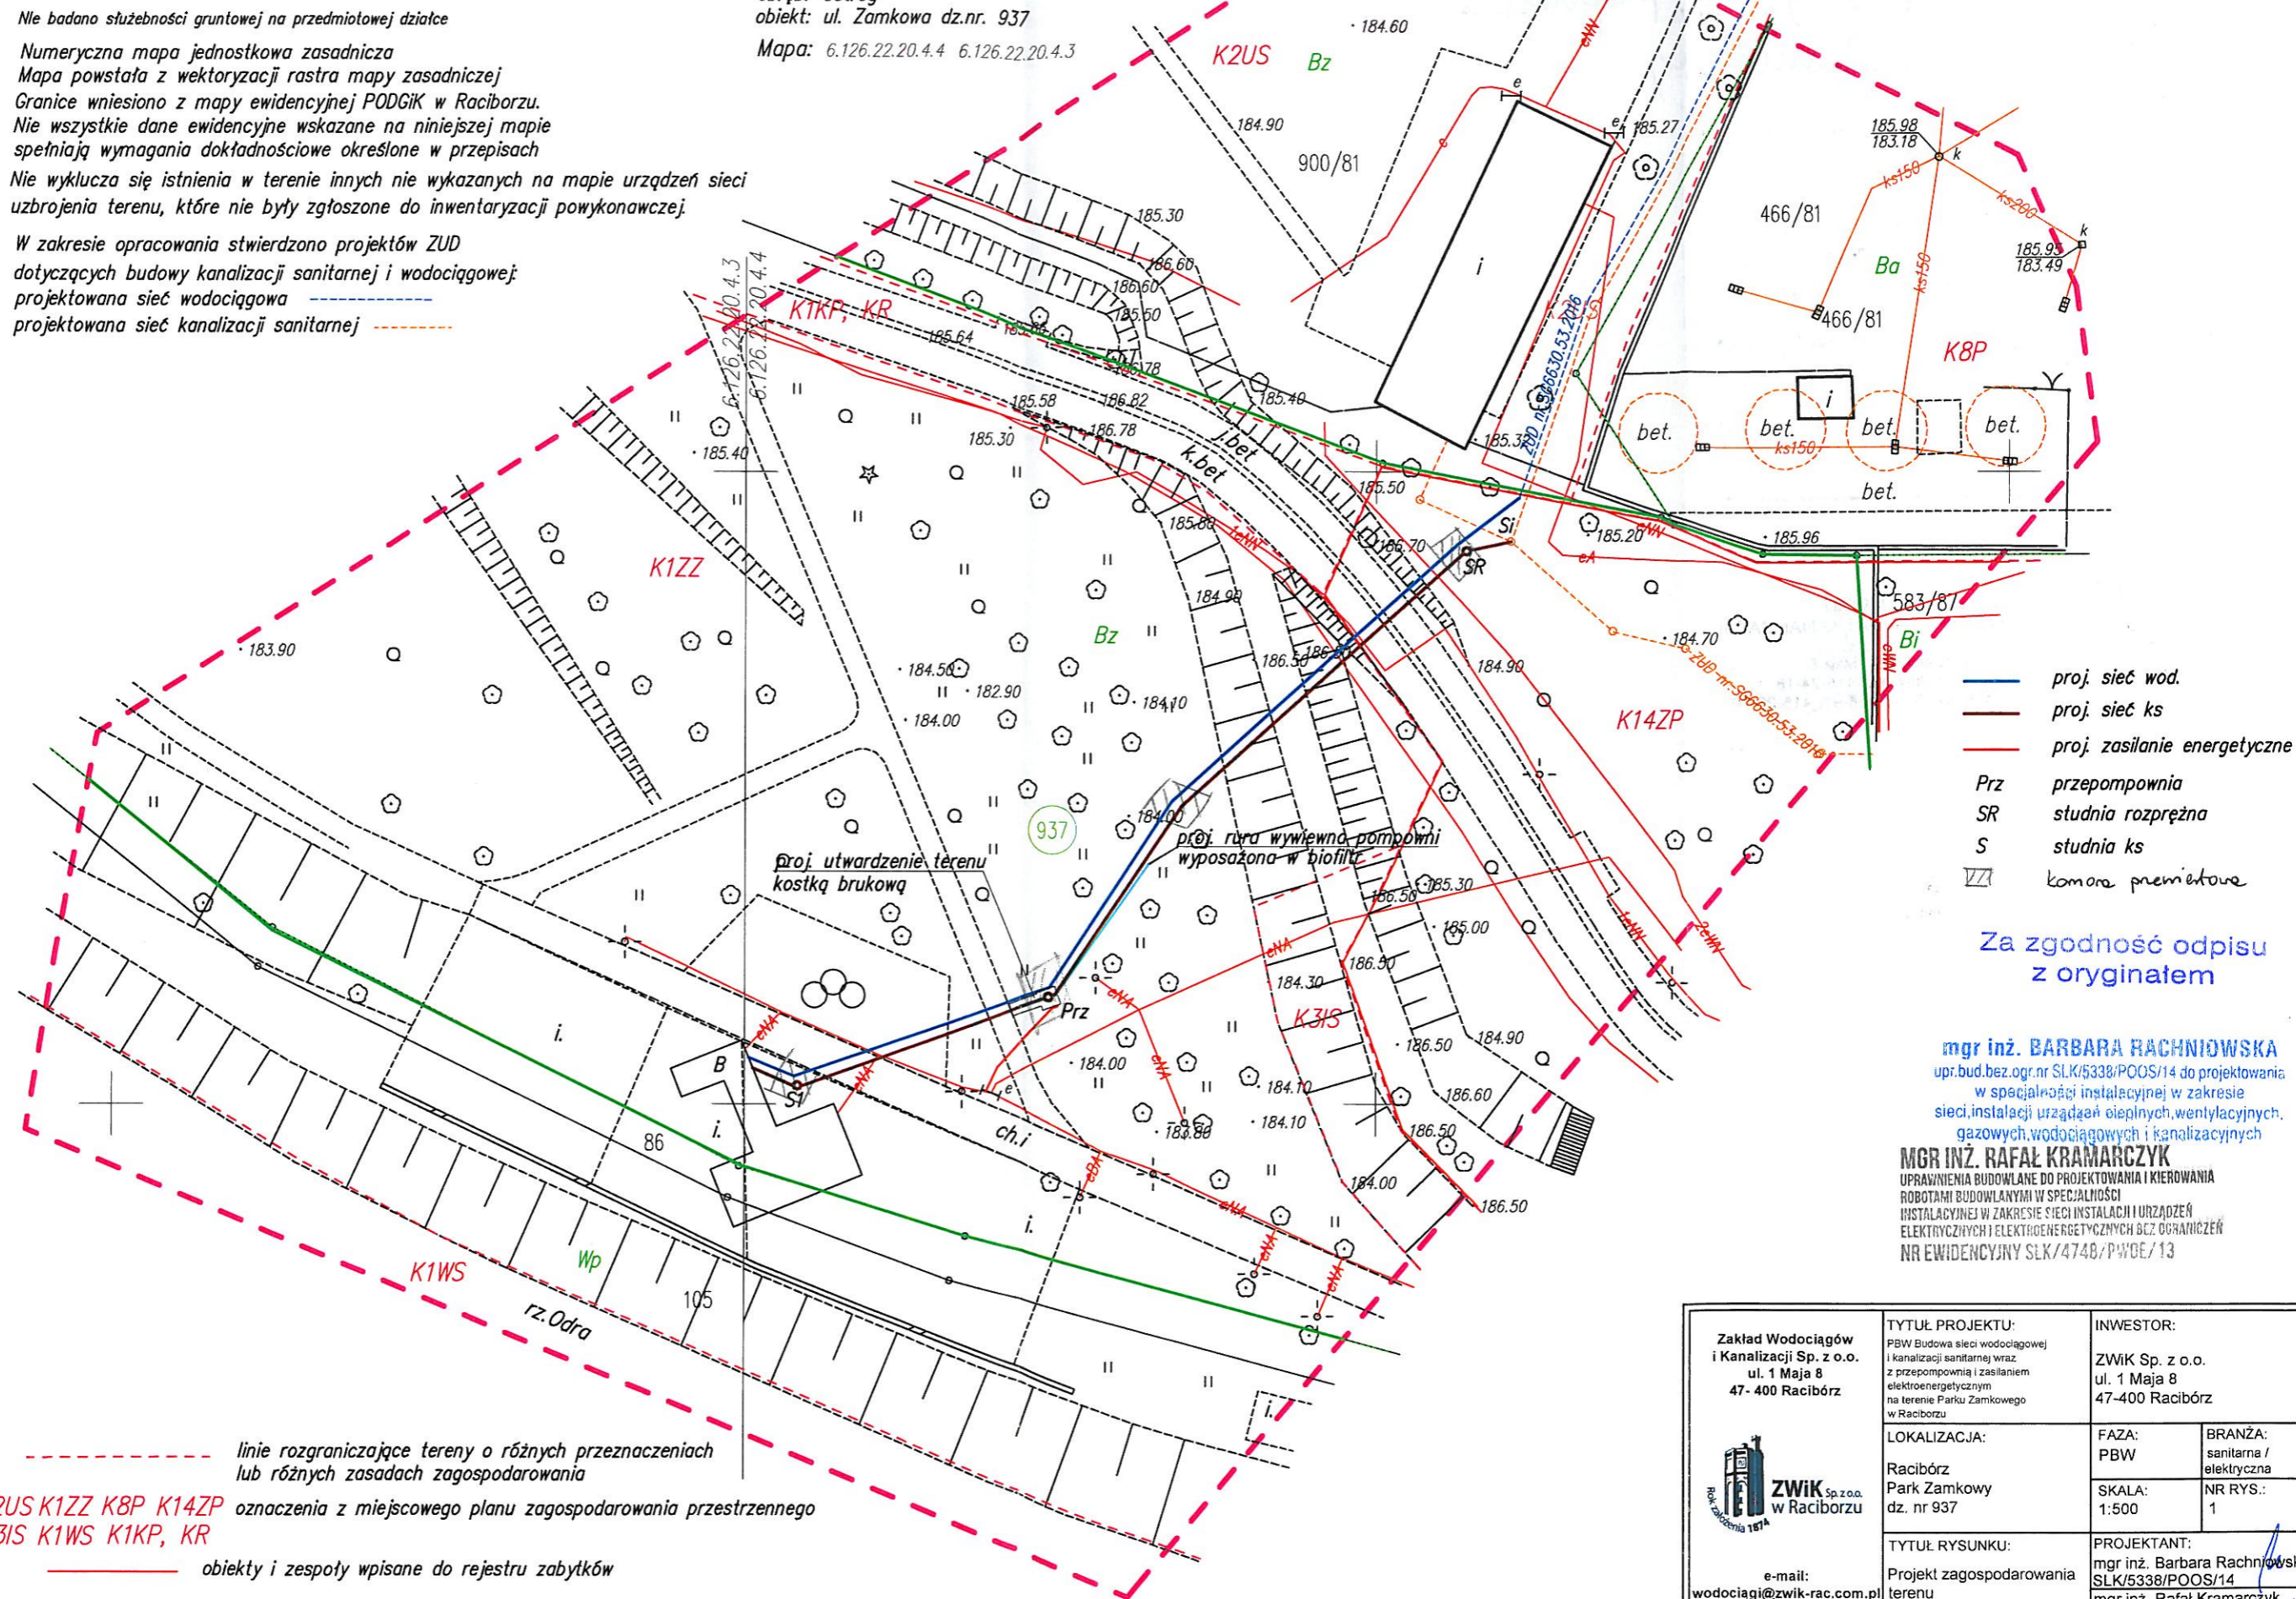

- proj. sieć wod.
- proj. sieć ks
- proj. zasilanie energetyczne
- Prz przepompownia
- SR studnia rozprężna
- S studnia ks
- komora premiowa

Za zgodność odpisu
z oryginałem

mgr inż. BARBARA RACHNIOWSKA

upr.bud.bez.ogr.nr.SLK/5338/POOS/14 do projektowania

w specjalności instalacyjnej w zakresie

sieci instalacji urządzeń ciepłych, wentylacyjnych,

gazowych, wodociągowych i kanalizacyjnych

MR INŻ. RAFAŁ KRAMARCZYK

UPRAWNIENIA BUDOWLANE DO PROJEKTOWANIA I KIEROWANIA

ROBOTAMI BUDOWLANymi W SPECJALNOŚCI

INSTALACYJNEJ W ZAKRESIE SIECI INSTALACJI I URZĄDZEŃ

ELEKTRYCZNYCH I ELEKTROENERGETYCZNYCH BEZ OGRANICZEŃ

NR EWIDENCYJNY SLK/4748/PWOE/13

K2US K1ZZ K8P K14ZP oznaczenia z miejscowego planu zagospodarowania przestrzennego

K3IS K1WS K1KP, KR

linie rozgraniczające tereny o różnych przeznaczeniach
lub różnych zasadach zagospodarowania

objekty i zespoły wpisane do rejestru zabytków

<p>Zakład Wodociągów i Kanalizacji Sp. z o.o. ul. 1 Maja 8 47-400 Racibórz</p> <p> ZWIK Sp. z o.o. w Raciborzu</p> <p>e-mail: wodociagi@zwik-rac.com.pl tel. 32 415 30 33</p>	TYTUŁ PROJEKTU:		INWESTOR:	
	PBW Budowa sieci wodociągowej i kanalizacji sanitarnej wraz z przepompownią i zasilaniem elektroenergetycznym na terenie Parku Zamkowego w Raciborzu		ZWIK Sp. z o.o. ul. 1 Maja 8 47-400 Racibórz	
	LOKALIZACJA:		FAZA:	BRANŻA:
	Racibórz Park Zamkowy dz. nr 937		PBW	sanitarna / elektryczna
TYTUŁ RYSUNKU:	Projekt zagospodarowania terenu		SKALA:	NR RYS.:
			1:500	1
PROJEKTANT:		mgr inż. Barbara Rachniowska SLK/5338/POOS/14 mgr inż. Rafał Kramarczyk SLK/4748/PWOE/13		

PR. Budowa Sieci wody, KS, przepompownia
Recibórz - Park Zimkowy

o nr rej. 93/2017

UWAGI

1. Wskazywać do sieci wod. należy do ZWIK Sp. z o.o.
2. Wskazywać do robót zgłosić do odbioru do ZWIK Sp. z o.o.

3.

data

podpis

ZAKŁAD
WODOCIĄGÓW I KANALIZACJI
Sp. z o.o.
tel. 41-30-30-15-24-38
